


広島高速1号線 完成図		2
工種	平面図	2900
図	位置図	23
縮尺	1:10000	2
頁		23
広島高速道路公社		
平成10年3月作成		


広島高速1号線 位置図 縮尺 1:10,000

広島高速1号線 L=6.4km

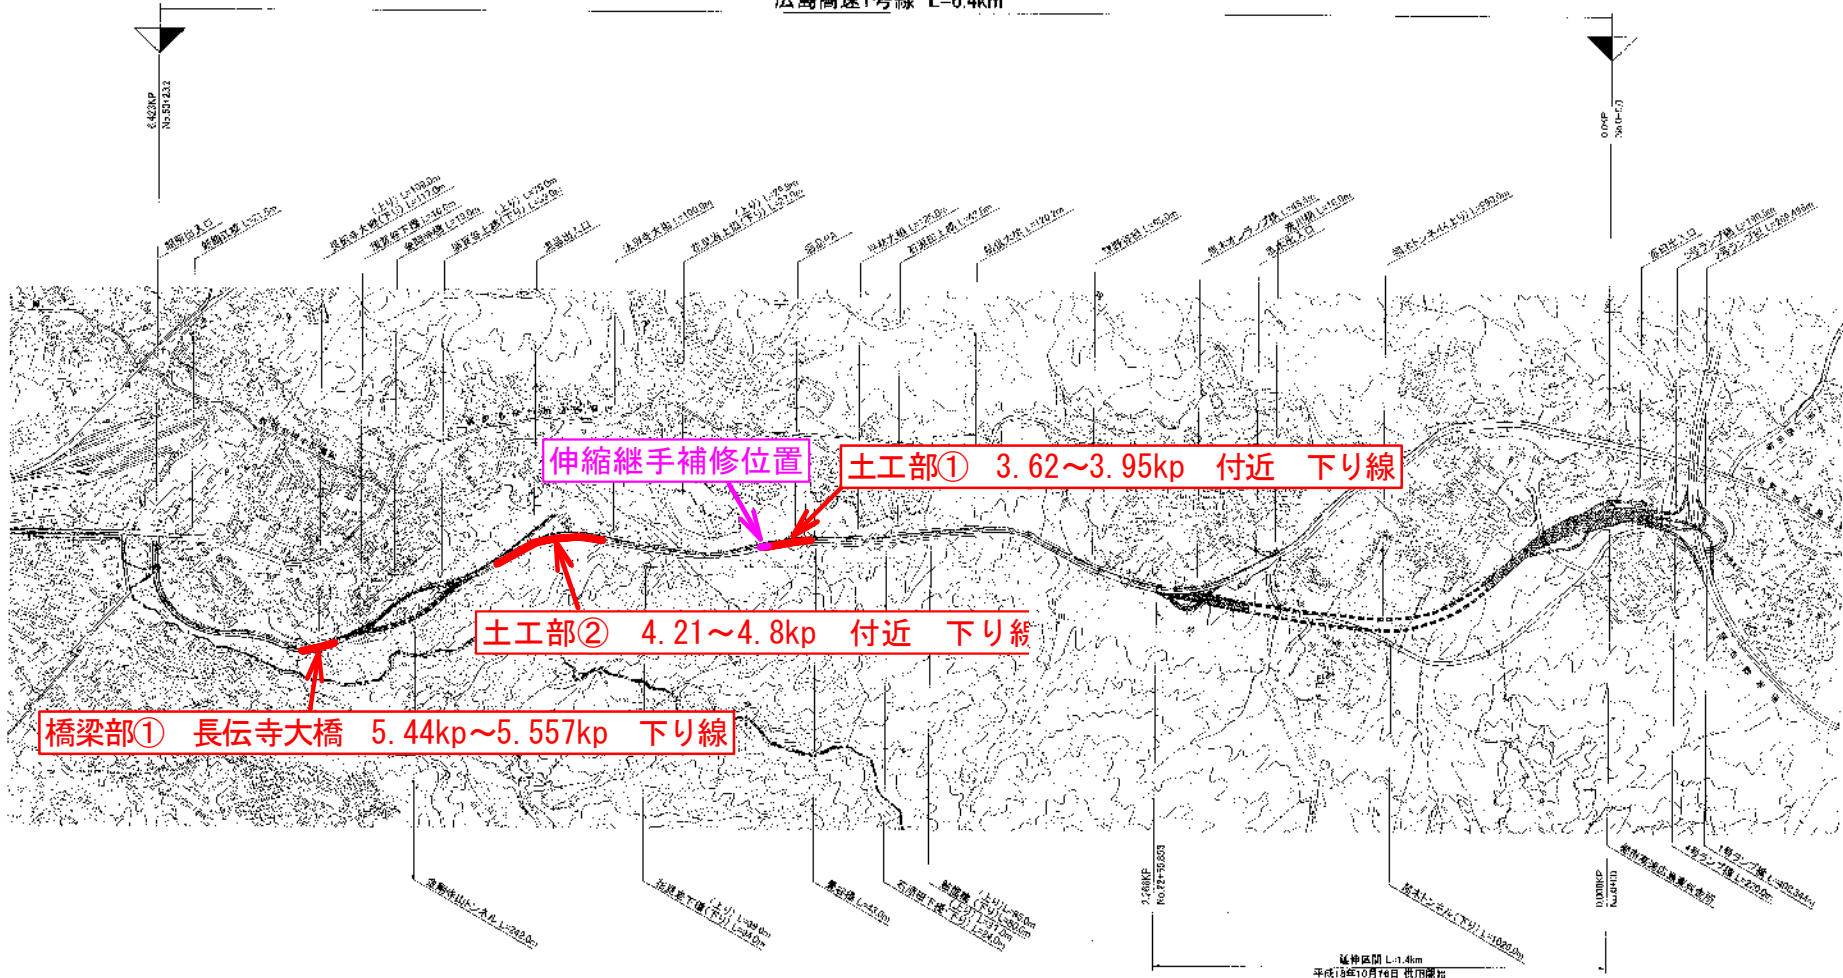


広島高速1号線 完成図		19
工種	平面図	20
4	3,400P~4,900P No.20+0.00~No.29+0.00	19
5	1/1000	20
広島高速道路公社		

広島高速1号線
 工事延長 L=1,037m
 路面切削工 A=9246㎡
 橋面防水工 A=936㎡
 排水性舗装工 A=9246㎡
 区画線工 N=1式
 橋梁補修工 N=1式

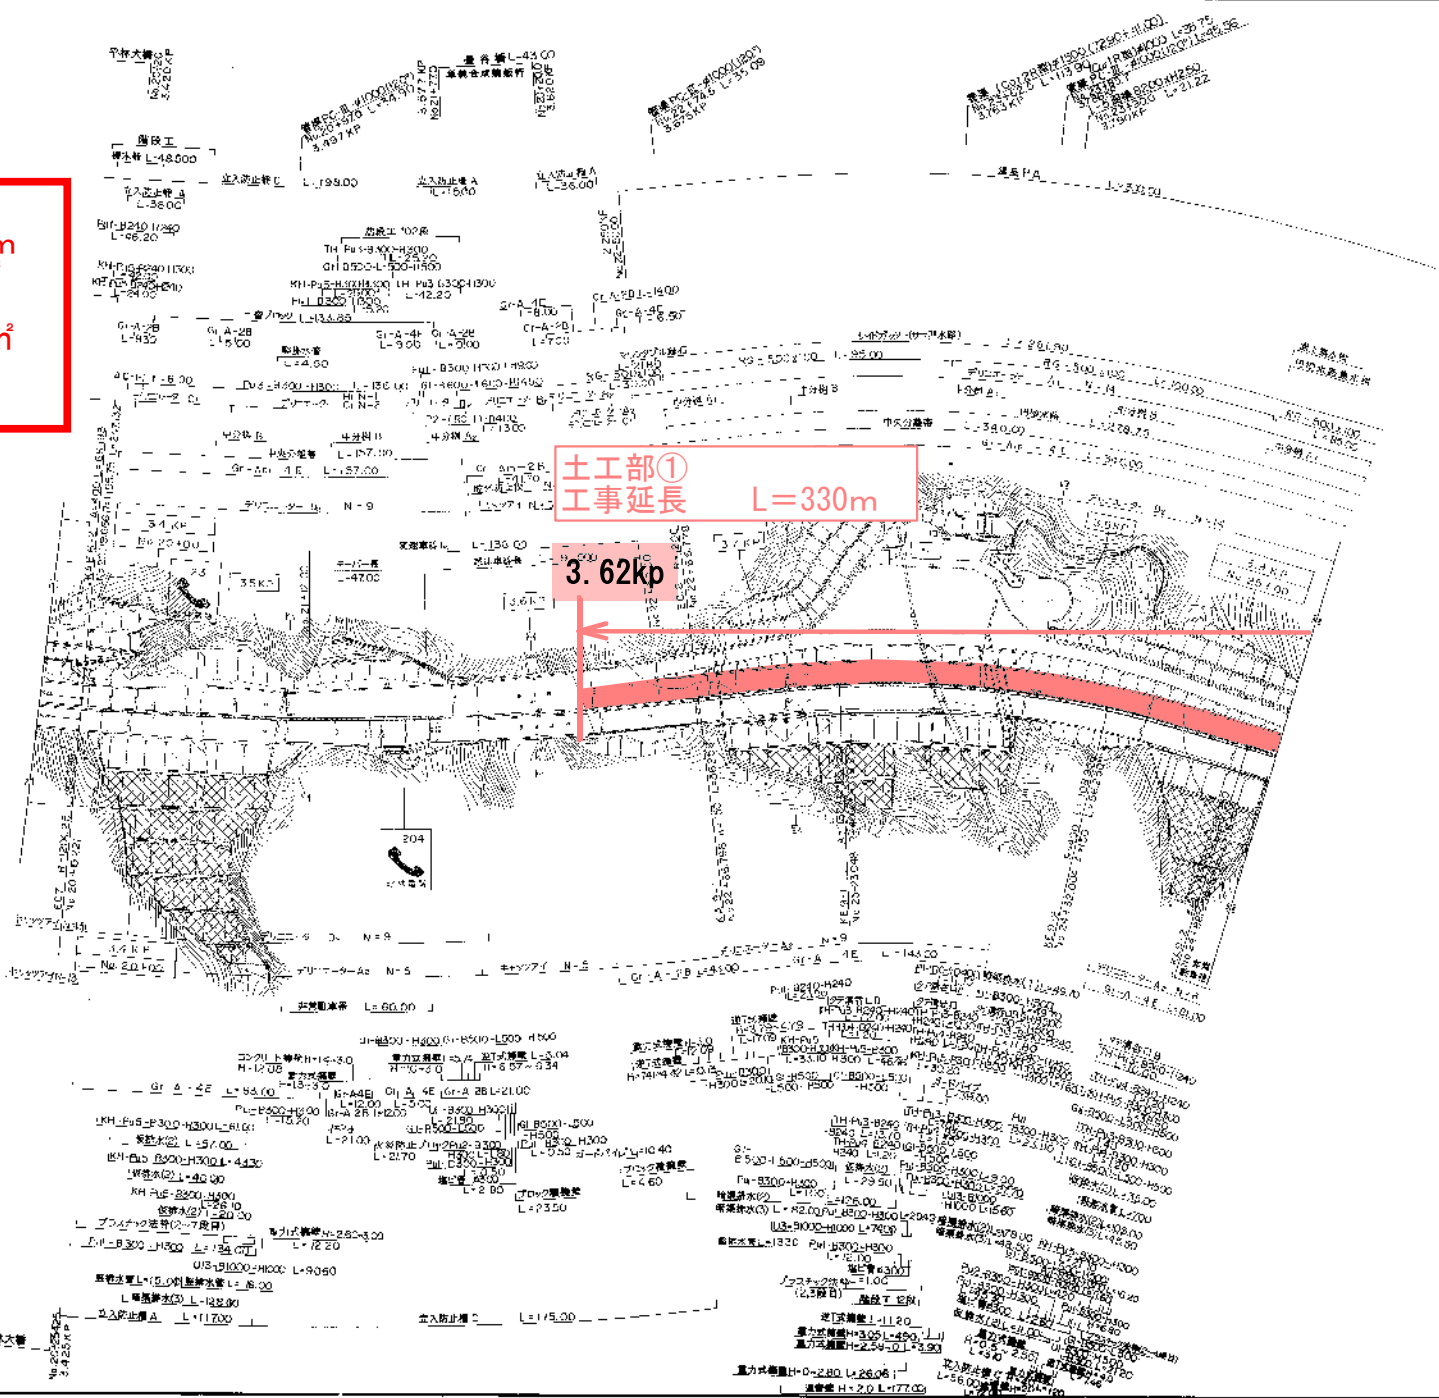

広島高速1号線 完成図		47
工種	平面図	2990
期	平面図	17
号	3.000P~4.400P No.23~0.00~No.33+0.00	17
		21
広島高速道路公社		

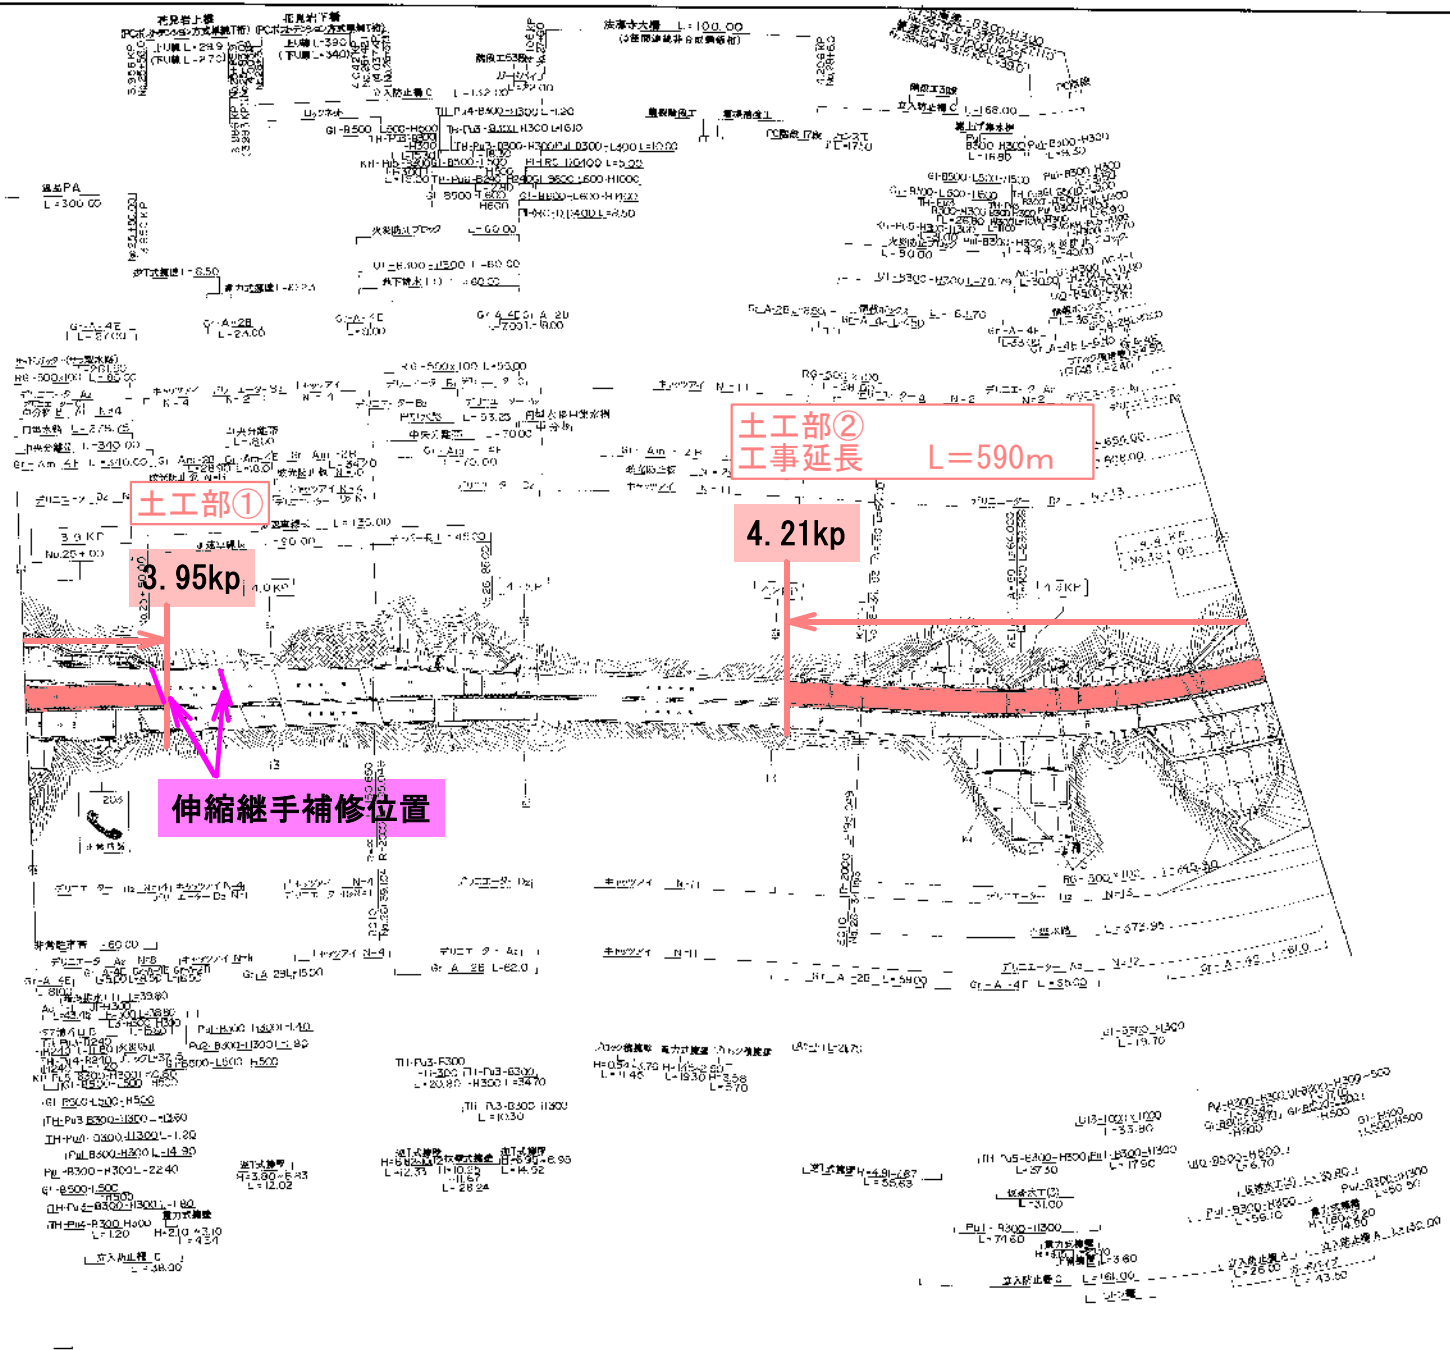


土工部①
3.95kp

土工部②
工事延長 L=590m

4.21kp


伸縮継手補修位置

広島高速1号線 完成図		18
平面図		22
名	平面図	18
縮	4,400KP→4,800KP 幅30+10.00→幅35+10.00(その他)	21
広島高速道路公社		

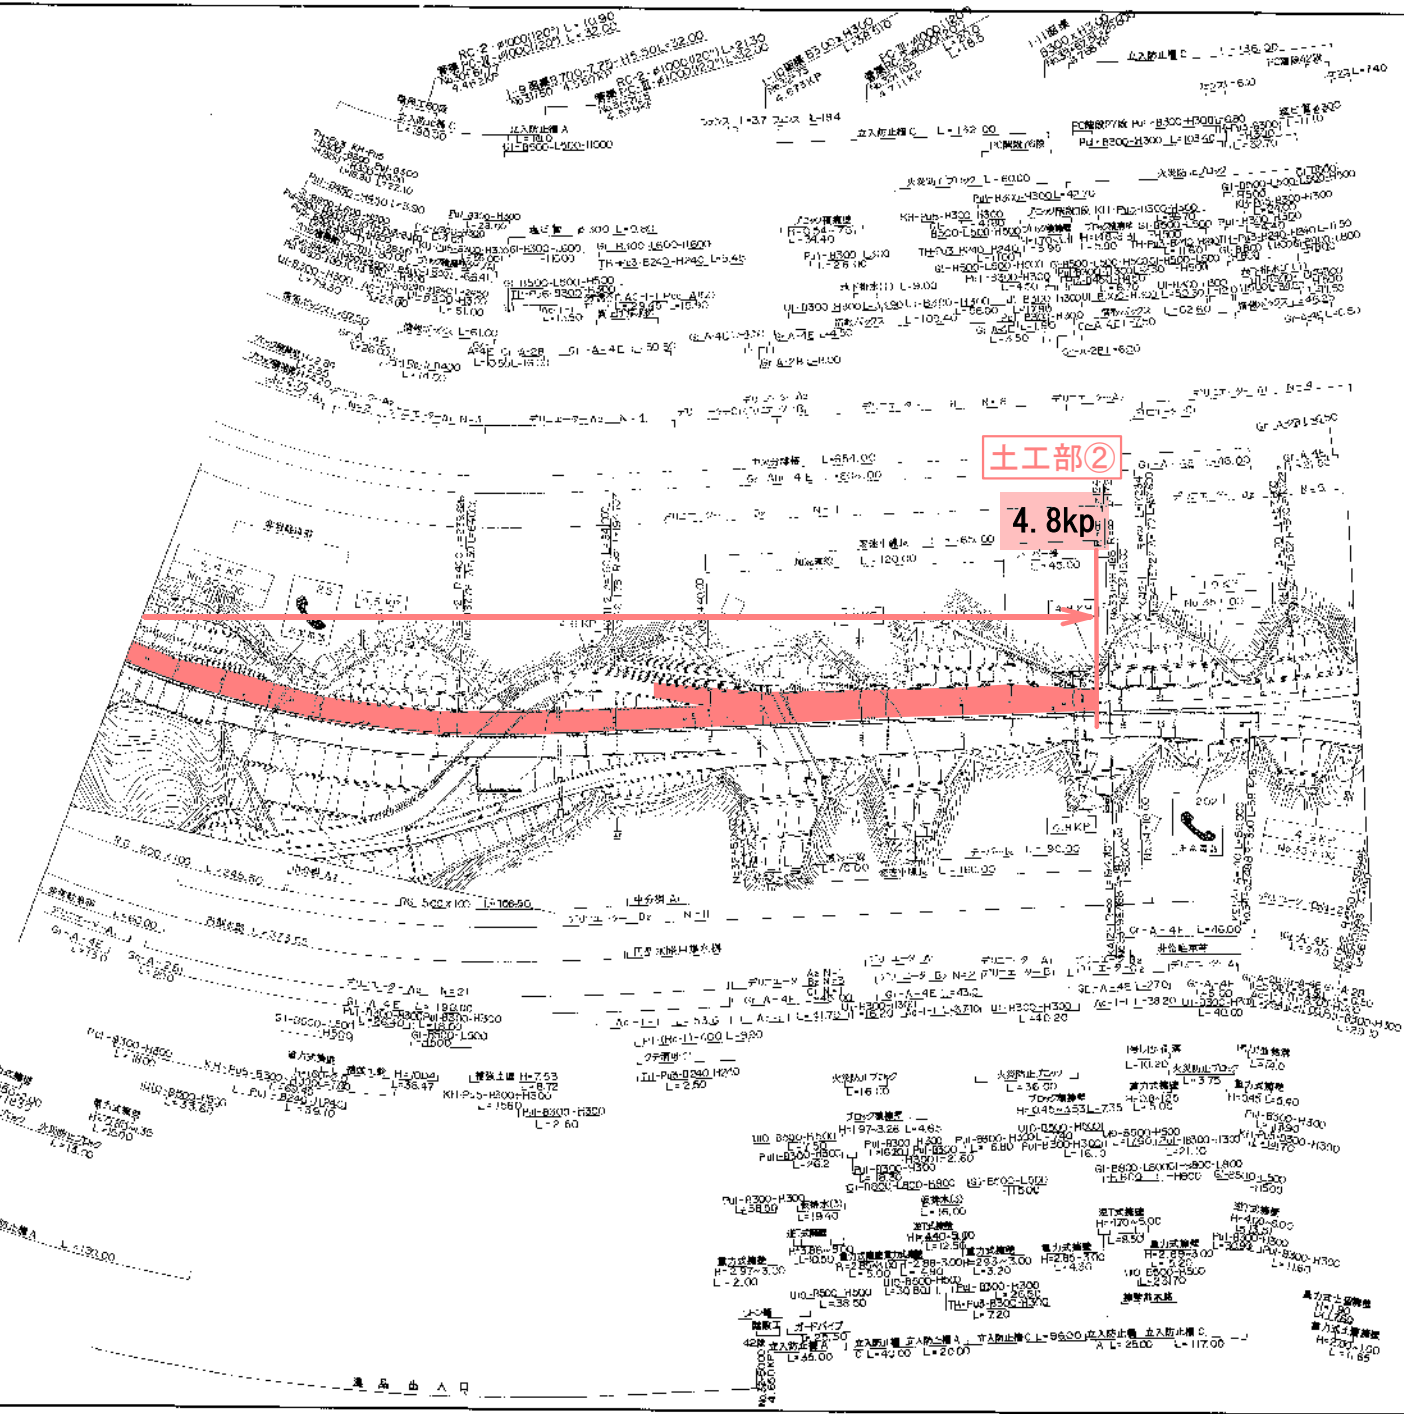

土工部②


4.8kp

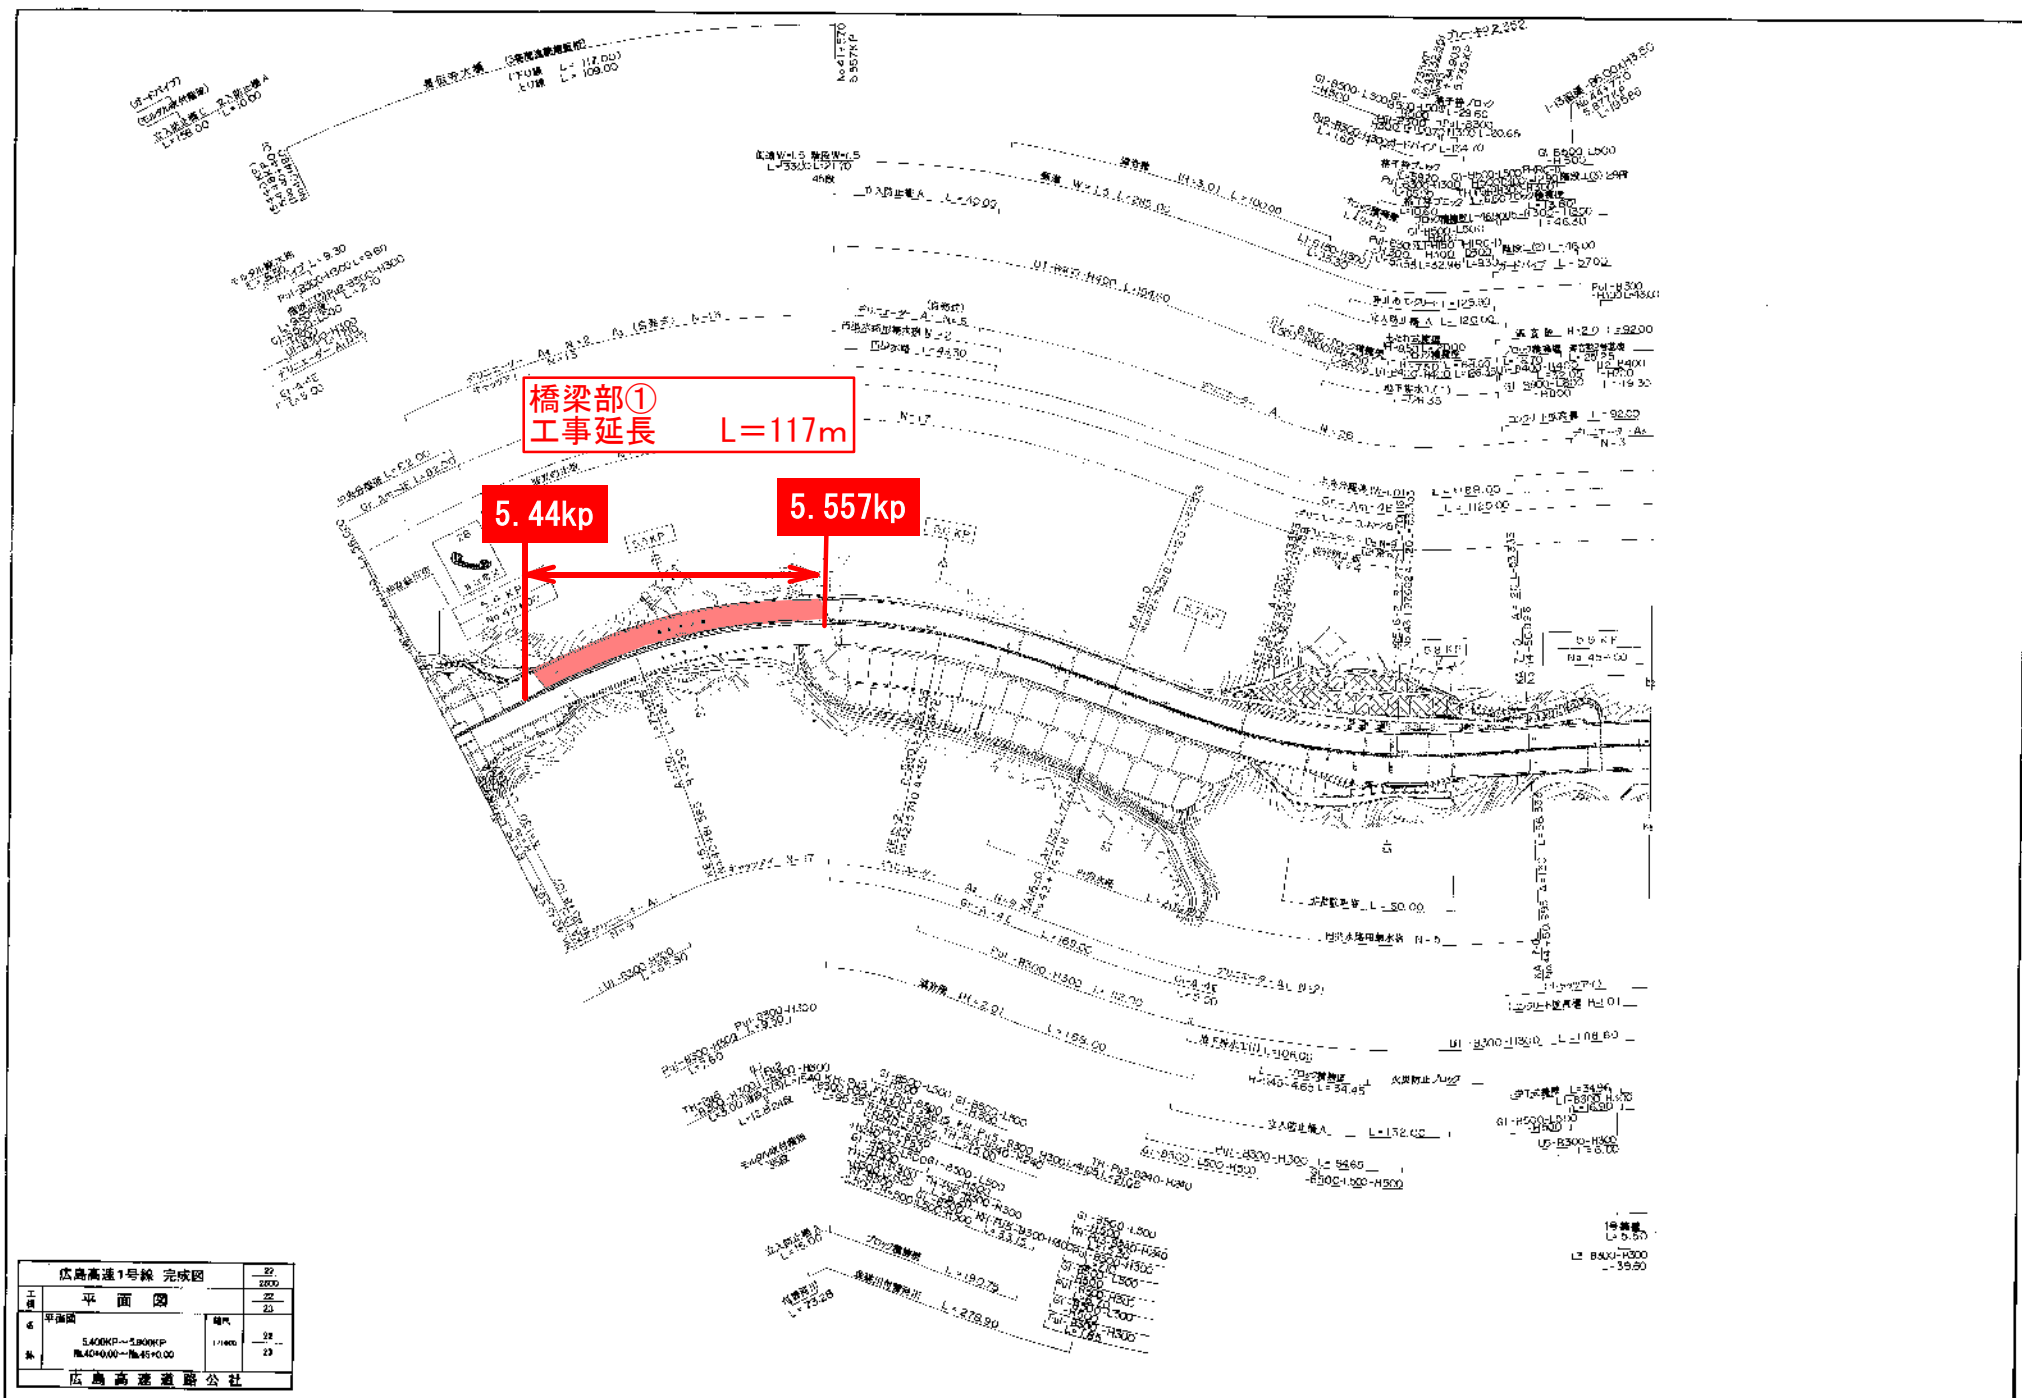

広島高速1号線 完成図		22
工種	平面図	22/270
4	平面図	22
5	5400KP~5800KP 橋脚部	1/400
6	橋脚部	22
	5400+00~5450+00	23
広島高速道路公社		

広島高速1号線		
工事名	令和6・7年度 広島高速1号線舗装修繕工事	
図名	標準横断面図・舗装構成	縮尺 1:40
広島高速道路公社		

標準横断面図 (土工部)

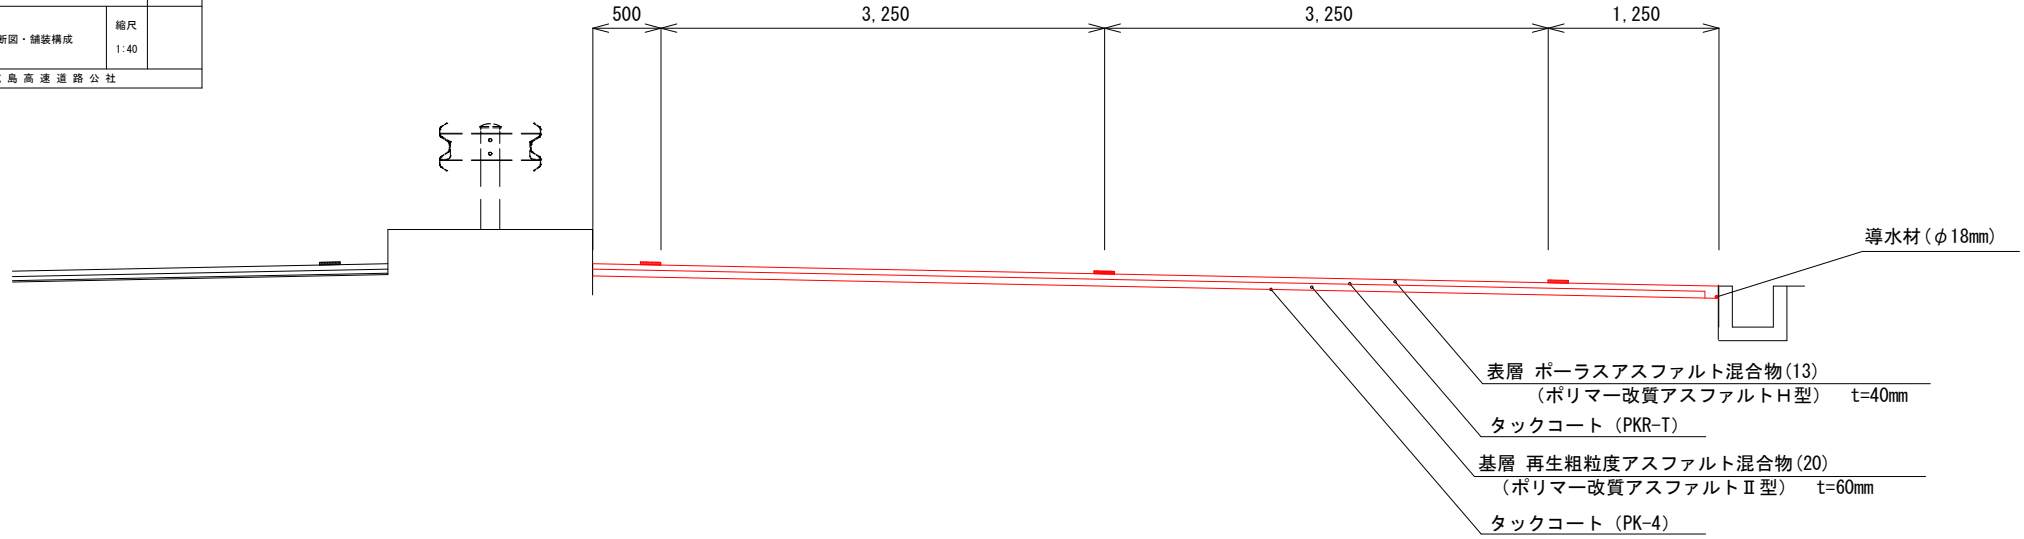

標準横断面図 (橋梁部)

